


現況図 S=1/300
所在 千葉県香取市佐原字粉名口口2529番3

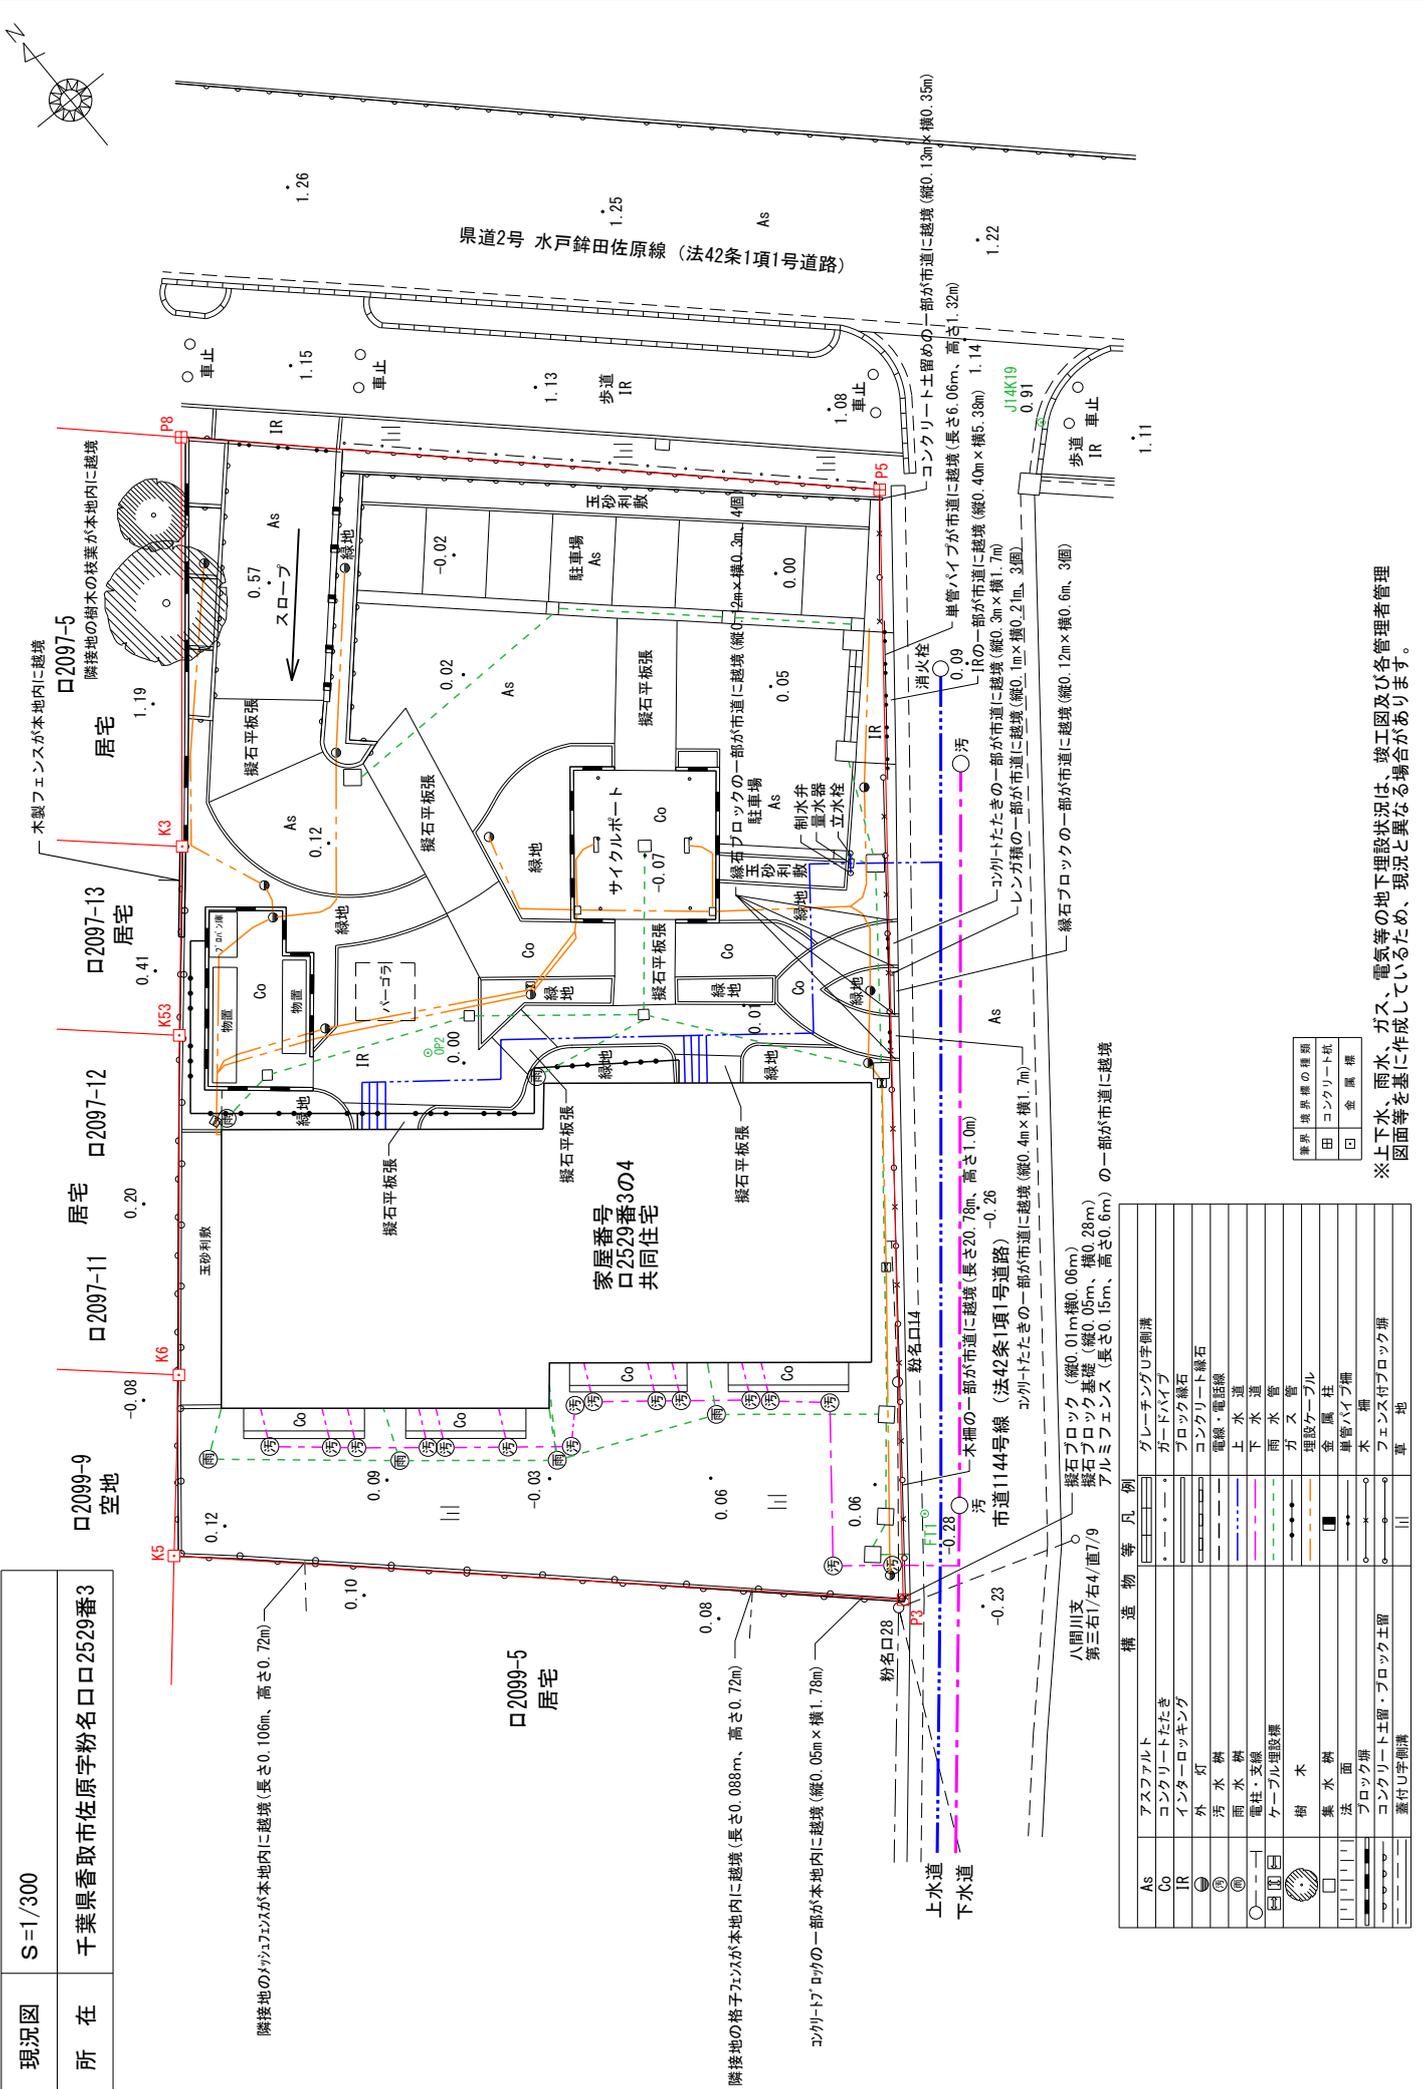

構造物等凡例	
As	アスファルト
Co	コンクリートたき
IR	インターロッキング
○	外灯
◎	雨水樹
④	汚水樹
⑤	電柱・変線
⑥	ケーブル埋設線
⑦	樹木
⑧	集水樹
⑨	法面
⑩	ブロック塀
⑪	コンクリート土留・ブロック土留
⑫	蓋付U字側溝
⑬	グレーチングU字側溝
⑭	ガードハイブ
⑮	ブロック縁石
⑯	コンクリート縁石
⑰	電線・電話線
⑱	上水道
⑲	下水道
⑳	雨水管
㉑	ガス管
㉒	埋設ケーブル
㉓	金属柱
㉔	単管ハイブ柵
㉕	木柵
㉖	フェンス付ブロック塀
㉗	草

※上下水、雨水、ガス、電気等の地下埋設状況は、竣工図及び各管理者管理図面等を基に作成しているため、現況と異なる場合があります。